



圖例	產品名稱	數量	
	8.8*21.7*5.5cm BMC神主牌位 (詳圖A3-05)	面東南: 405 組 面西南: 405 組	810 組
	12mm 石膏板輕隔間牆 + 批土刷水泥漆(綠建材, 一底二度) (詳圖A3-05)		64.94 m2
	立柱彩繪 (近似原立柱彩繪型式)		4 支
	既有神主牌位櫃		

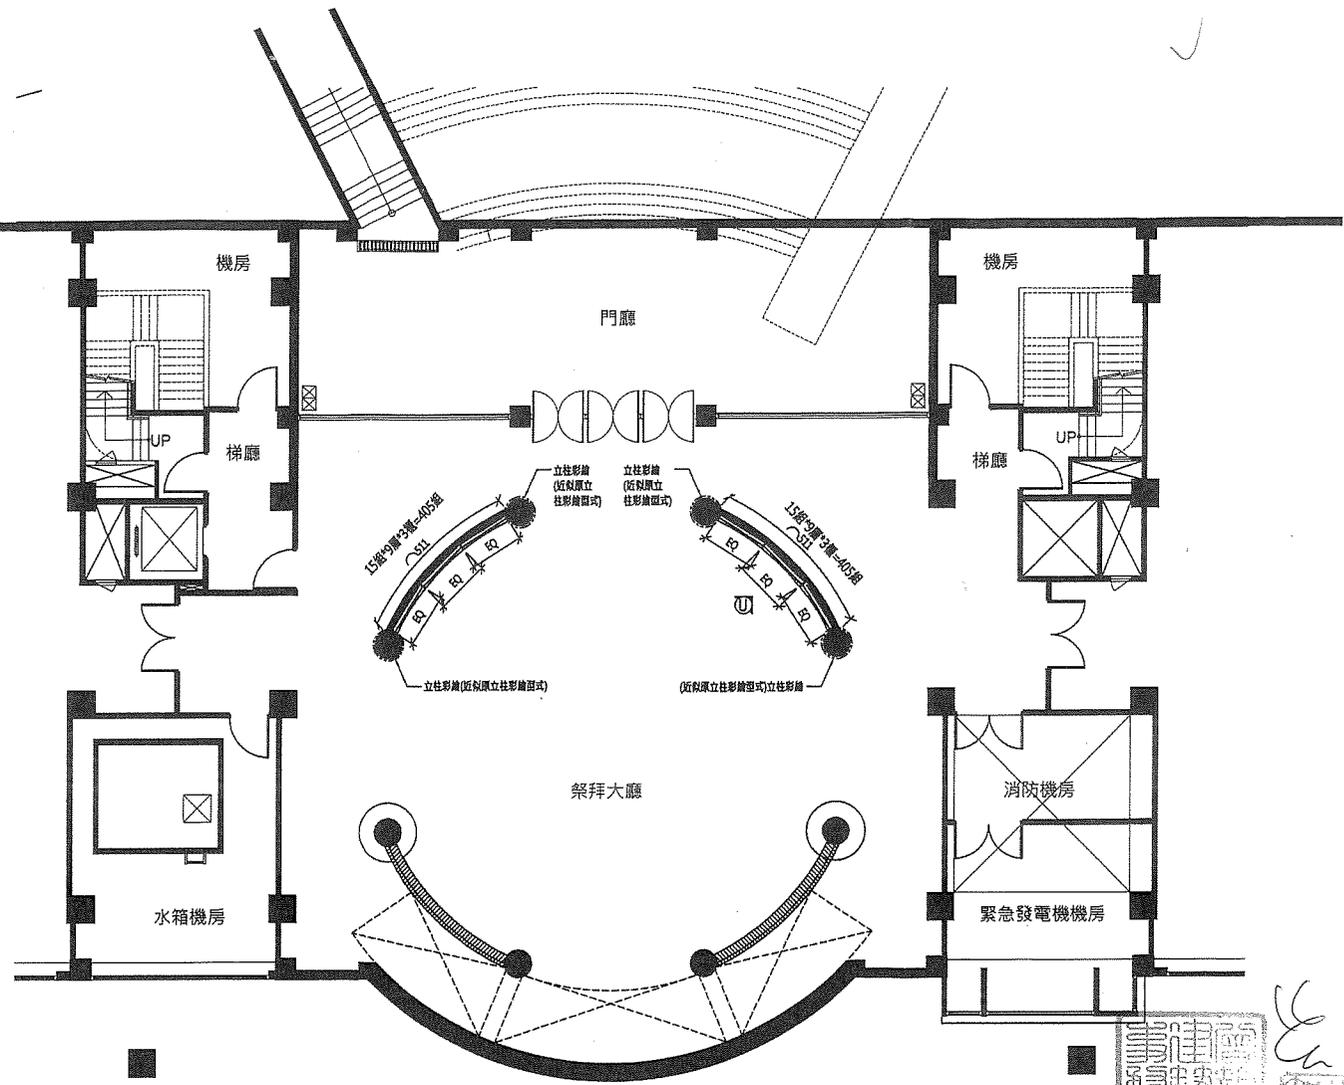

① 地下一樓裝修平面圖 A3-1130
單位: CM

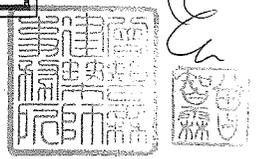

久順興
室內裝修
有限公司

竣工圖

曾智霖建築師事務所

40632 臺中市屯區復興路一段405號10樓之1
TEL: (04)2242-7900 FAX: (04)2245-4917
Email: tsengjerol14@gmail.com

設計圖
建築設計
曾智霖建築師事務所
送原圖
結構設計
製圖設計圖
消防設計
中興防災股份有限公司
施工圖
機水電設計
竣工圖
其他

設計圖
建築設計
曾智霖建築師事務所
送原圖
結構設計
製圖設計圖
消防設計
中興防災股份有限公司
施工圖
機水電設計
竣工圖
其他

工程名稱 PROJECT
113年大雅區生命藝術館納骨櫃及設施改善工程


簽章 SIGN

圖名 DRAWING TITLE
地下一樓裝修平面圖


圖號 DRG. NO. 送件張數
A1-01 2/11
日期: 113.09.27
單位: 如圖示
比例: 如圖示

圖例	產品名稱	數量(組)	
□	甲型-42*69*42cm 個人式儲骨箱 (詳圖A3-01)	面東: 68 面西: 48	面南: 0 面北: 20
■	既有納骨(次)箱櫃	136組	
●	防震連接裝置		
—	9mm矽酸鈣板(耐燃一級)+面貼波音軟片(色樣同櫃位上線收邊)		
M1	櫃位配置平面圖標示牌(僅更新平面圖)	1組	
	新做櫃位側邊標示牌	10組	

註: 1. 標示牌實際施作位置需經業主及監造單位確認後, 方得施作。
2. 標示牌詳圖A3-06。

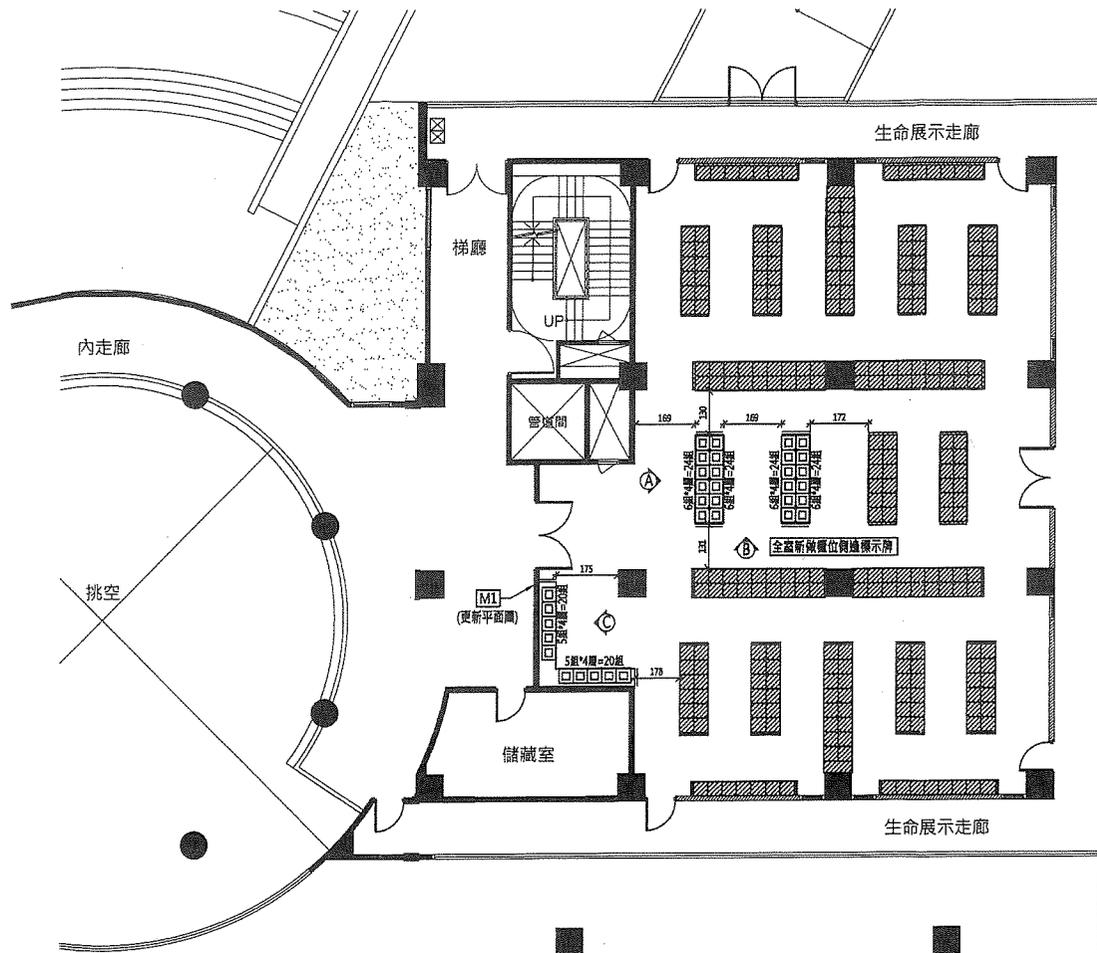

① 二樓裝修平面圖 A3-175
A3-150
單位: CM

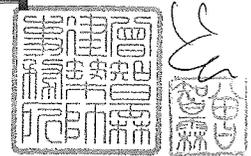

竣工圖

曾智霖建築師事務所

40632 臺中市永春里高平路一號400室11樓21
TEL: (04)2242-7900 FAX: (04)2243-4917
Email: tseng@kel140msa.hinet.net

監造人及承造人注意事項
一、承造人應負責本工程所有圖說、材料數量及安全性等資料提供, 如有缺漏請在開工前文件齊全後再行提出, 否則視為自行承擔。
二、本工程所有工程應由承造人自行辦理, 並指定專人負責監造, 監造主任技術人員應隨時可派工, 否則視為自行承擔。
三、承造人應負責本工程所有材料、運輸、施工、廢棄及中斷使用等一切存儲及費用。
四、施工期間, 承造人應依法安全施工並應隨時提供必要之防護措施及人員安全。
五、圖說設計未考慮之風險, 承造人應自行設計、修改或自行施工, 請勿擅自更改。


<input checked="" type="checkbox"/> 設計圖	建築設計	曾智霖建築師事務所
<input type="checkbox"/> 送照圖	結構設計	
<input type="checkbox"/> 變更設計圖	消防設計	中鼎防火股份有限公司
<input type="checkbox"/> 施工圖	给排水設計	
<input type="checkbox"/> 竣工圖	其他	

工程名稱 PROJECT	113年大雅區生命藝術館納骨櫃及設施改善工程
--------------	------------------------

簽章 SIGN	
---------	--

圖名 DRAWING TITLE	二樓裝修平面圖
------------------	---------

圖號 DRG. NO.	A1-02
張數	3/11
日期	113.09.27
單位	如圖示
比例	如圖示

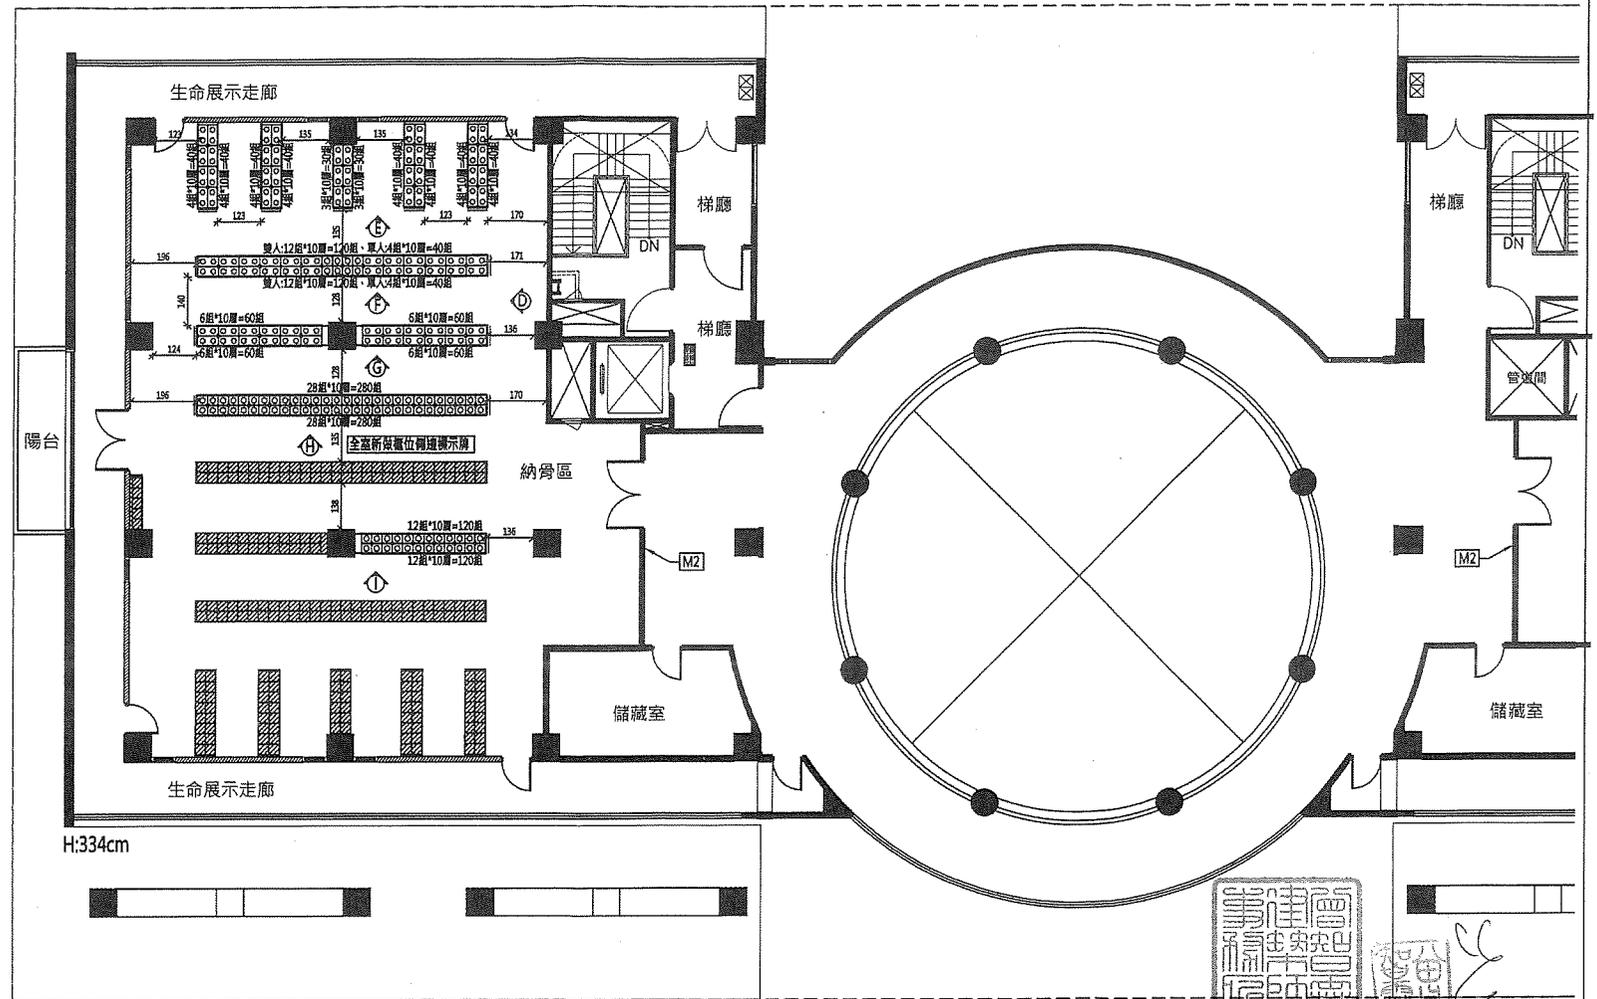

圖例	圖說名稱	數量(組)
□	A型-30*30*30cm 個人式骨灰箱 (詳圖A3-02)	東西: 440 南北: 440 880 組
□	B型-60*30*30cm 雙人式骨灰箱 (詳圖A3-03)	東西: 190 南北: 240 東西: 190 南北: 240 860 組
▨	既有納骨(灰)箱	
●	防賈連接裝置	
—	9mm 矽酸鈣板(耐燃一級)+面貼波音軟片(各樣同櫃位上鑲收邊)	
M2	櫃位配置平面圖標示牌(含平面圖)	2 組
	新做櫃位觸控顯示牌	24 組

註: 1. 標示牌實際操作位置問題經業主及監造單位確認後, 方得施作。
2. 標示牌詳圖A3-06。

① 三樓裝修平面圖 A1=1:30 A3=1:30
單位:CM

會建會
建築師事務所
竣工圖

曾智霖建築師事務所 40662 臺中市北屯區東平路一號400號10樓之1 TEL: (04)2242-7900 FAX: (04)2243-4917 Email: tsengpk@14@msn.net	設計圖 <input type="checkbox"/> 送照圖 <input type="checkbox"/> 變更設計圖 <input type="checkbox"/> 施工圖 <input type="checkbox"/> 竣工圖	建築設計 結構設計 消防設計 給水電設計 其他	曾智霖建築師事務所 中環防火股份有限公司	工程名稱 PROJECT 113年大雅區生命藝術館納骨櫃及設施改善工程	簽章 SIGN	圖名 DRAWING TITLE 三樓裝修平面圖	圖號 DRG. NO. 送件預數 A1-03 4/11 日期: 113.09.27 單位: 如圖示 比例: 如圖示
