


1 大甲工區二樓裝修平面圖 A1=1:60 A3=1:120
單位:CM

圖例	產品名稱	數量(組)		備註
		面東:180	面南:72	
	A型-30*30*30cm 個人式骨灰箱 · 詳圖A3-01	面西:198	面北:54	504組
	雙向防震連接裝置 · 詳圖A3-02			
	三向防震連接裝置 · 詳圖A3-02			
	既有納骨(灰)箱櫃			

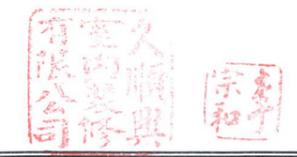

曾智霖建築師事務所
40652 台中市北屯區廣平路一段400號10樓之1
TEL: (04)2242-7900 FAX: (04)2243-4917
Email: tseng.eric414@msa.hinet.net

總代理人及承造人注意事項
一. 承造人應自負其技術詳細說明書及安全性並實地勘量如現場條件與圖說不符時應為充分瞭解。
二. 圖說前承造人應向總代理人申請圖說並知悉其圖說係由總代理人及承造人負責。
三. 承造人應向主管機關申請建築執照及申請使用執照之一切手續及費用。
四. 施工期間承造人應依法妥當安全防護措施以確保公眾設施及人員安全。
五. 圖說計完未圖說之或款予變更時, 須先辦理變更設計, 核准後再行施工, 務勿擅自更改。

<input type="checkbox"/> 設計圖	建築設計	曾智霖建築師事務所
<input type="checkbox"/> 送照圖	結構設計	
<input type="checkbox"/> 變更設計圖	消防設計	中鼎防災股份有限公司
<input type="checkbox"/> 施工圖	機水電設計	
<input checked="" type="checkbox"/> 竣工圖	其他 - 測量	


工程名稱 PROJECT
113年大甲區懷德堂納骨櫃暨清水區神主牌
增設工程

簽章 SIGN

圖名 DRAWING TITLE
大甲工區
二樓裝修平面圖


圖號 DRG. NO. 送件張數
A1-01 2/8
日期: 113.03.01
單位: 詳圖說
比例: 詳圖說



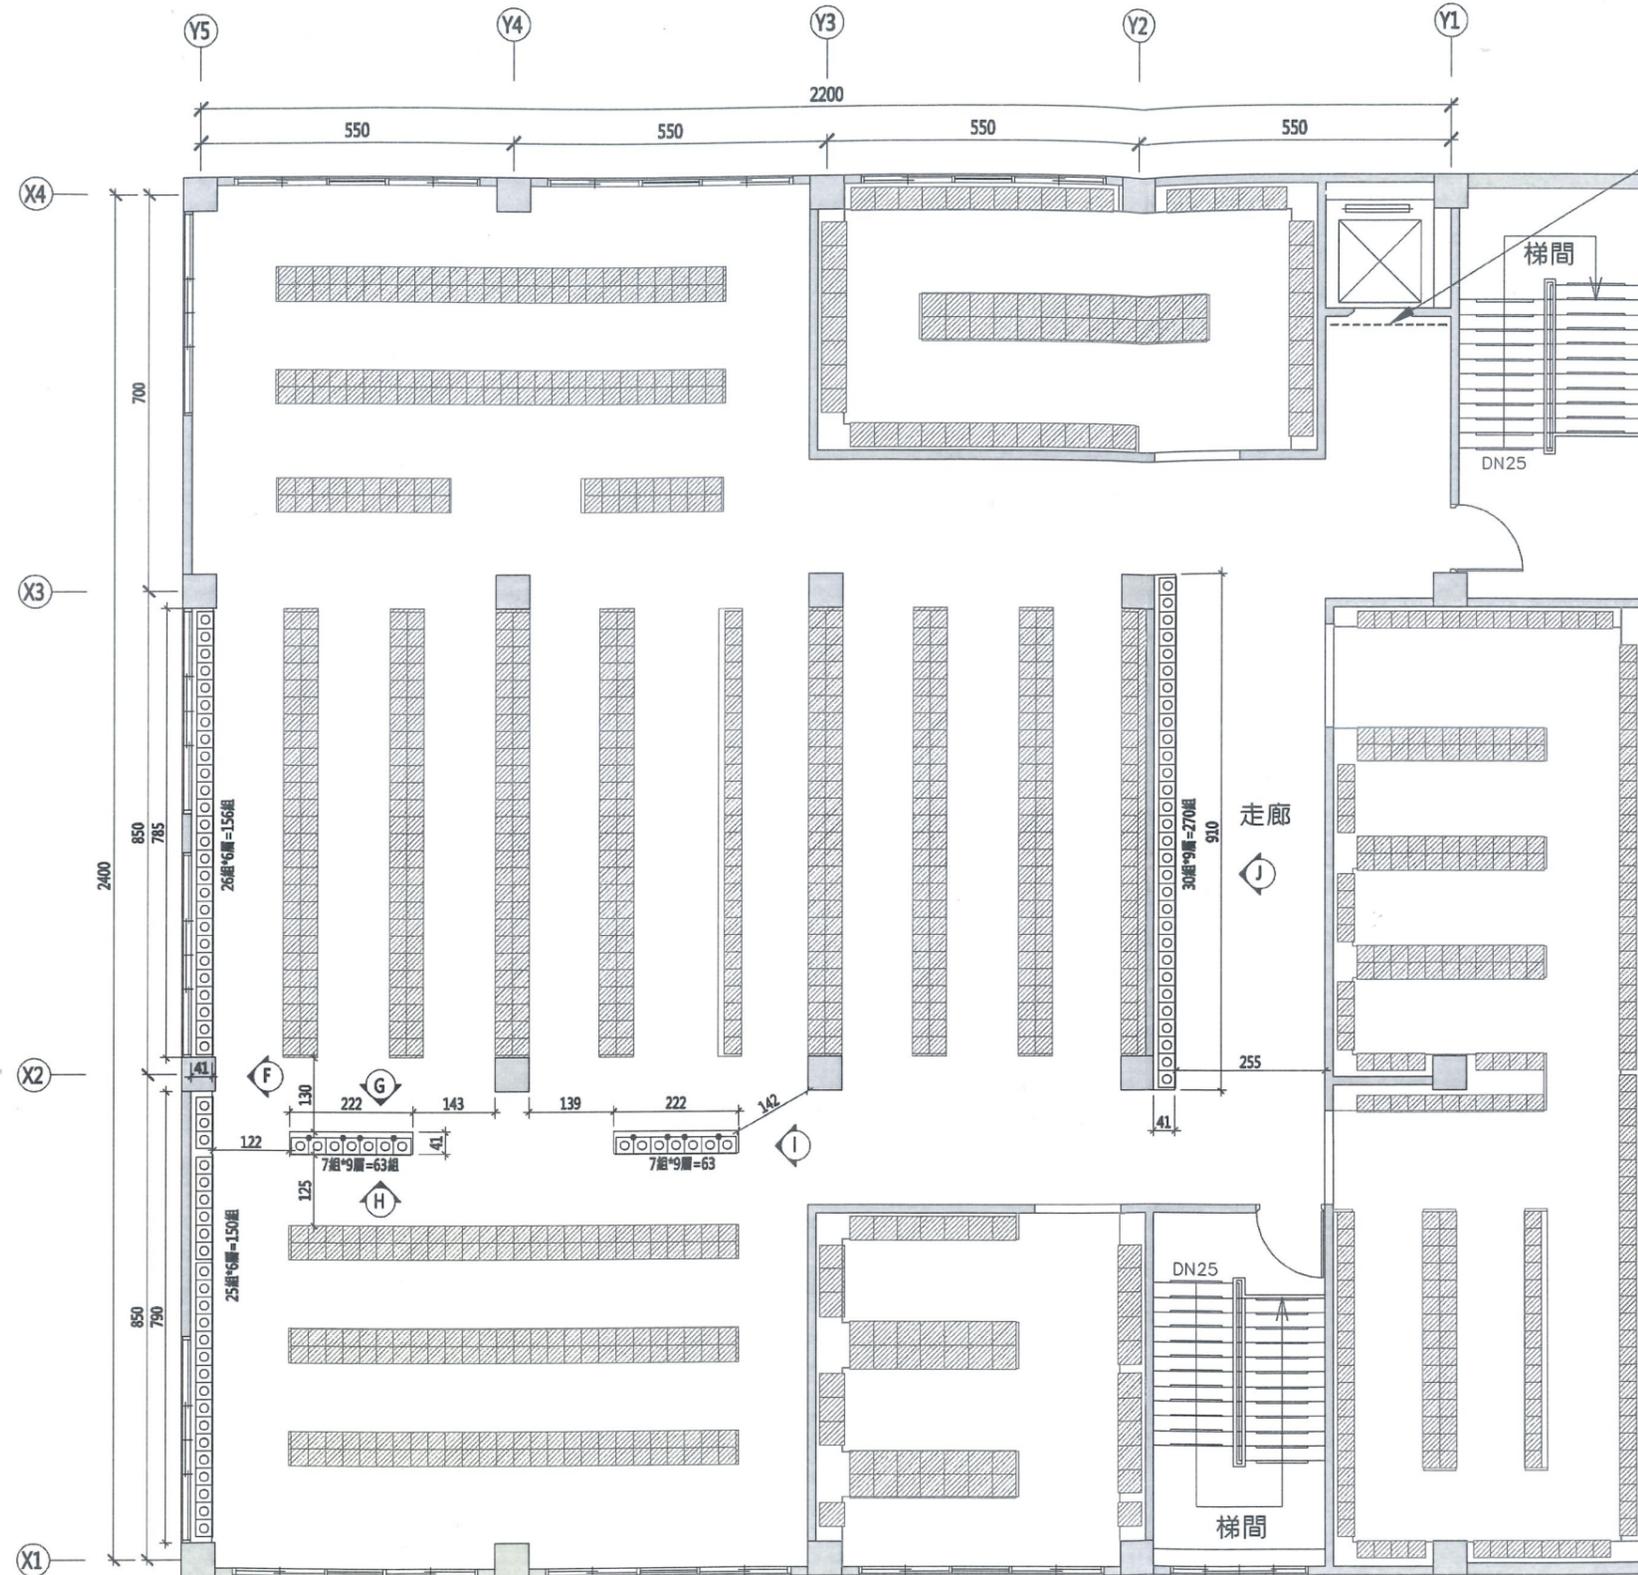

1 大甲工區三樓裝修平面圖 A1=1:60 A3=1:120 單位:CM

電梯增設防火遮煙捲簾 (一小時以上防火時效及遮煙性能)

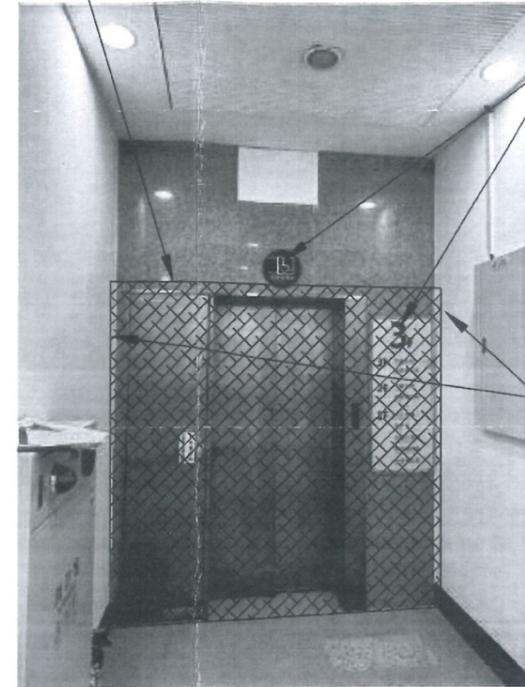

樓層說明牌、無障礙指示牌配合調整位置

牆面機切打除，2側軌道嵌入牆面。

1. 防火遮煙捲簾符合(F60B, 遮煙性能) · 尺寸W217*H213(淨尺寸) ·
2. 銜接既有緊急電源及消防設備供消防系統銜接連動 · (廠商責任施工 · 參與投標廠商應於投標前至現場勘查及測試 · 管線費用皆含概在內) ·
3. 牆面機切打除 · 軌道嵌入牆面 · 樓層說明牌 · 無障礙指示牌配合調整位置 ·

2 防火遮煙捲簾位置示意圖 S=N.T.S 單位:CM

圖例	產品名稱	數量(組)			
		面東:0	面南:0	面西:576	面北:126
本期規劃	A型-30*30*30cm 個人式骨灰箱 · 詳圖A3-01				702組
	三向防震連接裝置 · 詳圖A3-02				
	既有納骨(灰)箱櫃				

曾智霖建築師事務所

40652 台中市北屯區昌平路一段400號10樓之1
TEL: (04)2242-7900 FAX: (04)2243-4917
Email: tseng.eric414@msa.hinet.net

起造人及承造人注意事項
一. 承造人應向主任技師詳閱圖說、核對數量及安全性並實地勘查, 如有疑難請在開工前向起造人提出否則視為充分瞭解。
二. 開工前, 承造人應向起造人申請開工, 並按規定辦理開工手續, 開工後, 承造人應隨時向起造人報告工程進度及人員安全。
三. 承造人應負責向主管建築機關申請開工, 開工後, 承造人應隨時向起造人報告工程進度及人員安全。
四. 施工期間, 承造人應依法安裝安全防護設施以確保公共設施、人員及人員安全。
五. 原設計有未盡事宜之處, 欲予變更時, 須先辦理變更設計, 核准後再行施工, 請勿擅自更改。

設計圖 建築設計 曾智霖建築師事務所
送照圖 結構設計
變更設計圖 消防設計 中鼎防災股份有限公司
施工圖 機水電設計
竣工圖 其他-測量

工程名稱 PROJECT

113年大甲區懷德堂納骨櫃暨清水區神主牌增設工程

簽章 SIGN

圖名 DRAWING TITLE

大甲工區三樓裝修平面圖

圖號 DRG. NO. 送件張數

A1-02 3/8
日期: 113.03.01
單位: 詳圖說
比例: 詳圖說

